
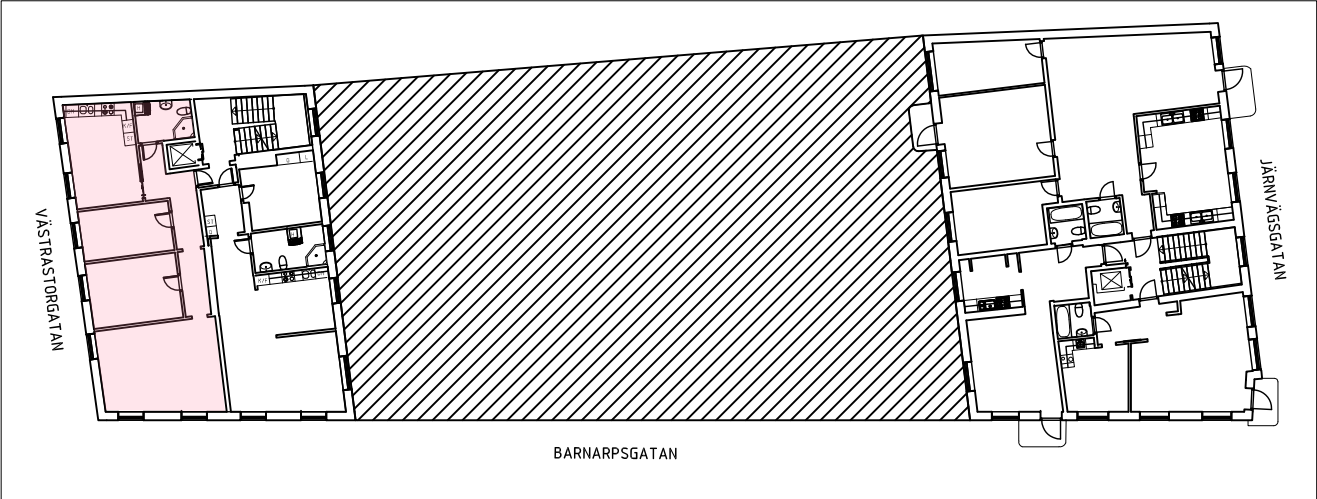


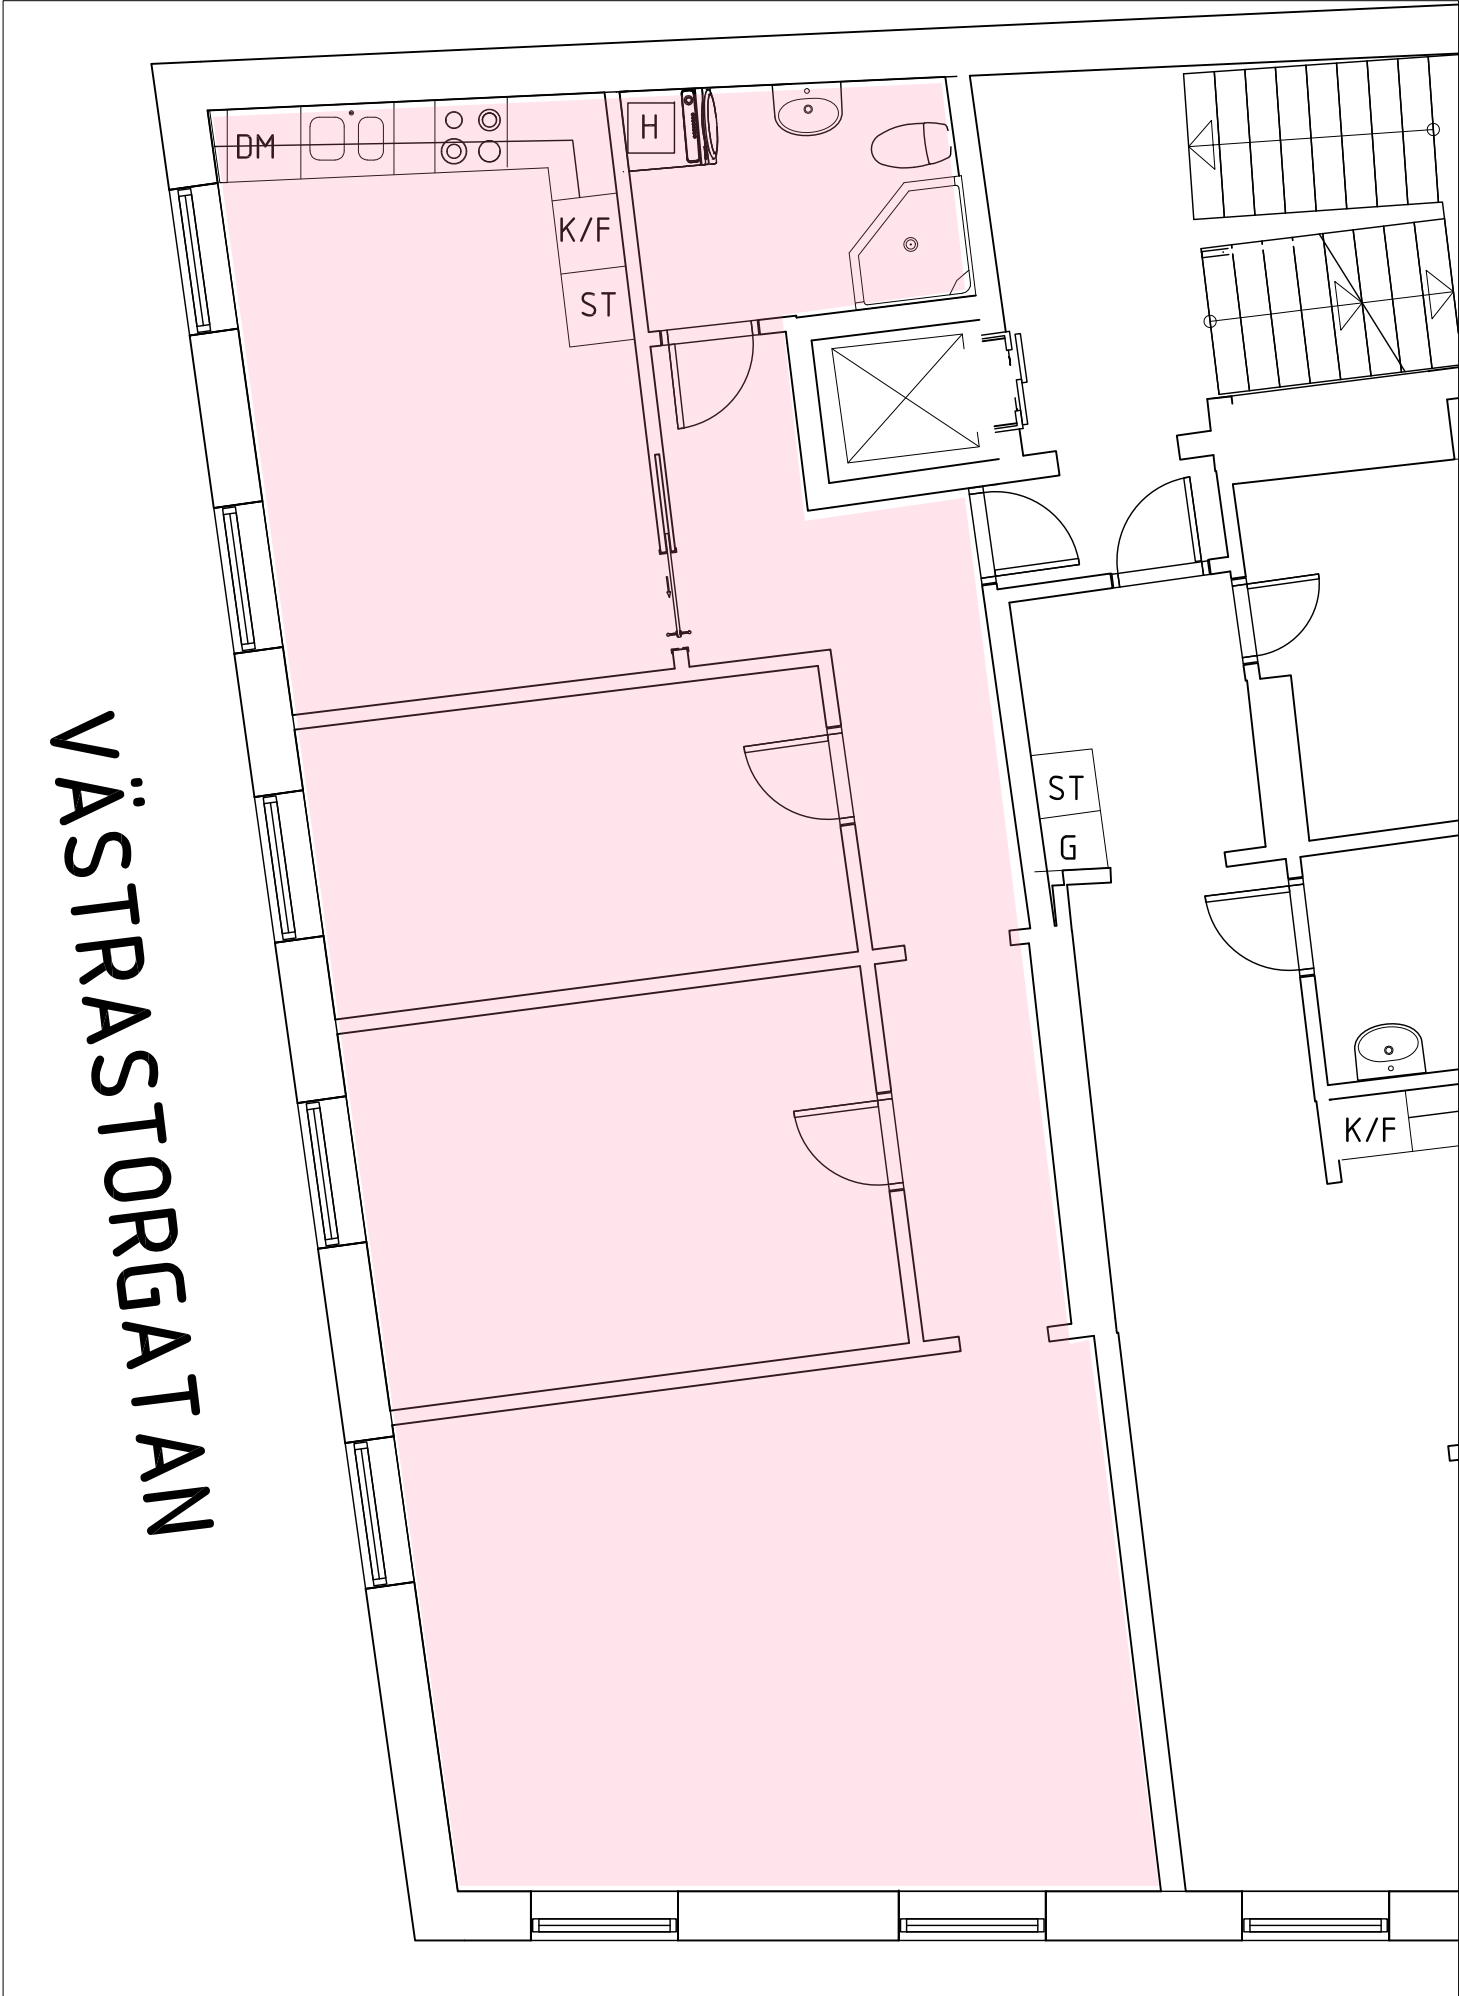

BET	ANT	ÄNDRINGEN AVSER	SIGN	DATUM
RELATIONSHANDLING				
TOSITO Parkgatan 2 551 12 Jönköping				
UPPDRAG NR		RITAD AV Ronnie Hancic	HANDLÄGGARE	
DATUM 2020-06-12				
HACKSPETTEN 4 V.STORGATAN 10				
PLAN 3				
YTA (M3) 96 m3		LOKALNUMMER Lgh 1302		REV (004)