



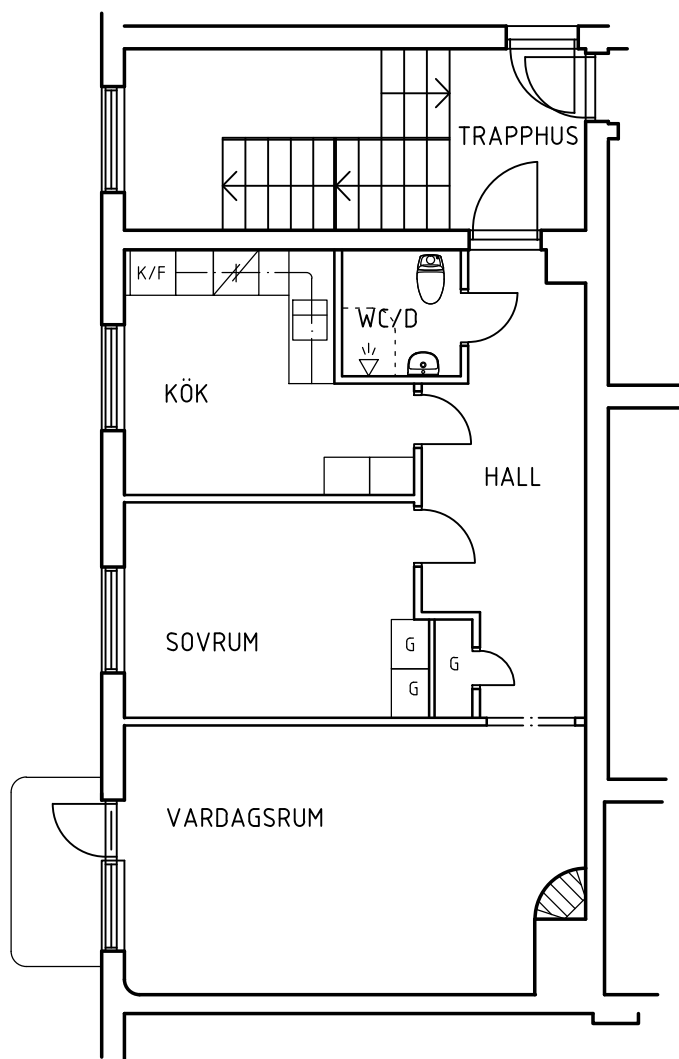

VÅNING 1 TR

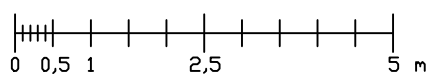

BET	ANT	ÄNDRINGEN AVSER	SIGN	DATUM
RELATIONSHANDLING				
KV BRAXEN 20				
LINKÖPINGS KOMMUN				
CENTRUM FÖRVALTNING AB				
Platensgatan 9c Box 58 581 02 Linköping			tel 013 - 25 36 60 fax 013 - 25 36 61	
UPPDRAG NR	RITAD AV BT		HANDLÄGGARE Stefan Åhman	
DATUM 2011-05-30	ANSVARIG Stefan Åhman			
LGH NR 19-44 VÅNING 1 TR SNICKAREGATAN 16B				
SKALA 1:100	NUMMER A30-1944		I BET	