


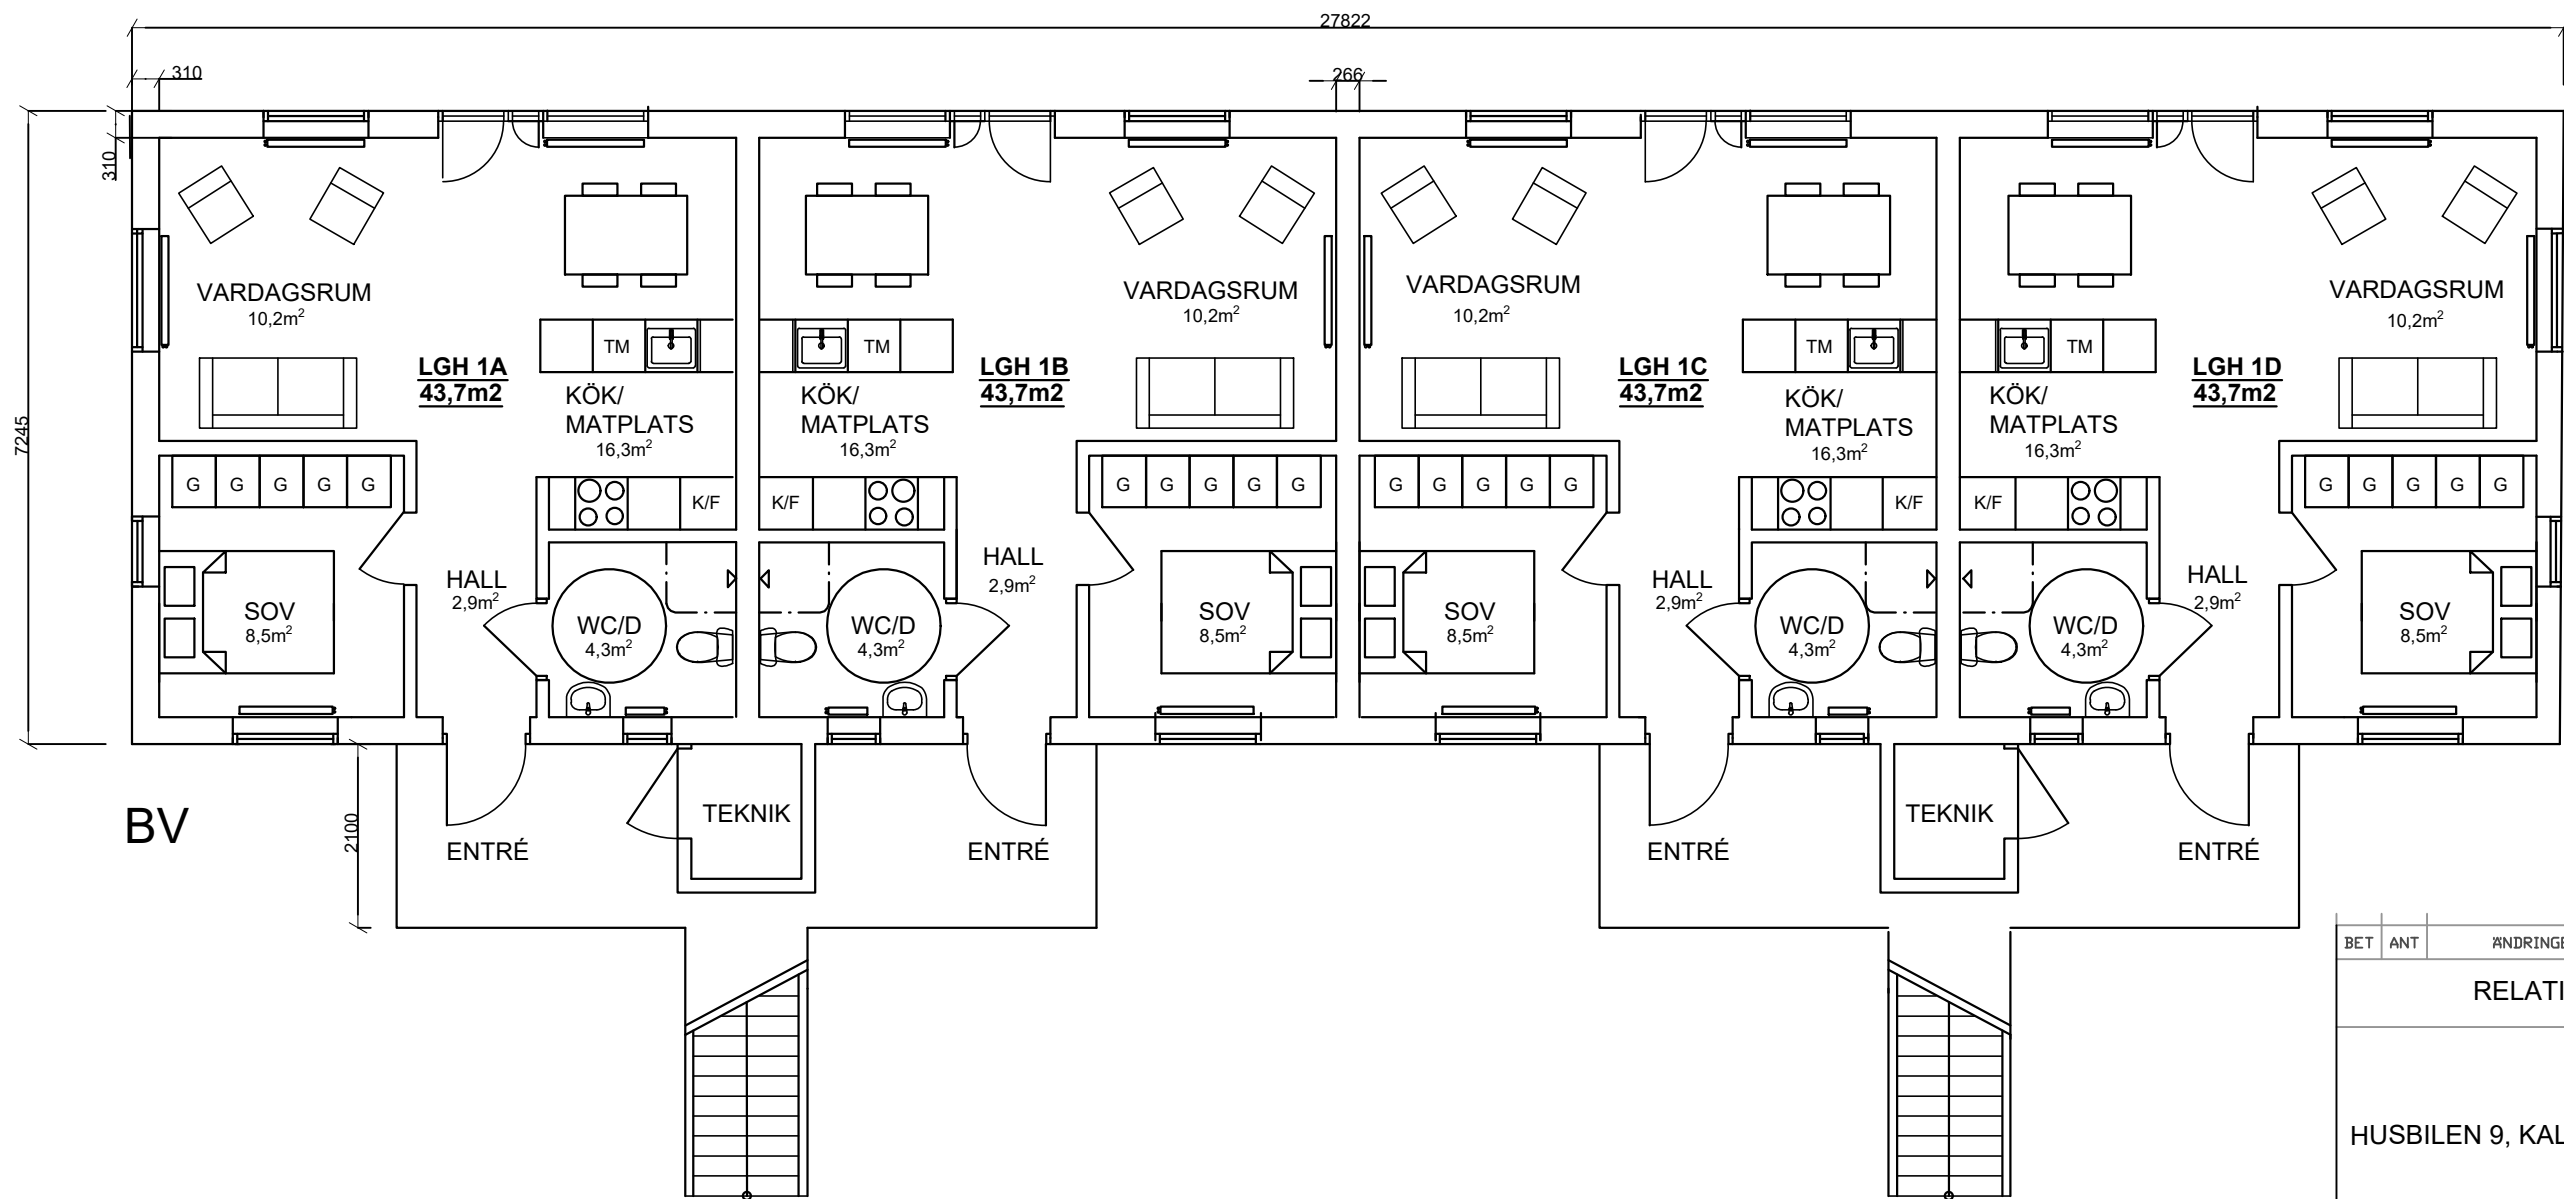

BET	ANT	ÄNDRINGEN AVSER	DATUM	SIGN
RELATIONSHANDLING				
HUSBILEN 9, KALMAR				
FE FASTIGHETER WWW. EA FASTIGHETER				
UPPDRAG NR		RITAD AV ZA	HANDLÄGGARE	
DATUM 7 FEBRUARI 2026		ANSVARIG		
HUSBILEN 9, BOTTENPLAN				
SKALA A3 1:100		NUMMER A-40.1-100		BET