


Plan 12, del 1

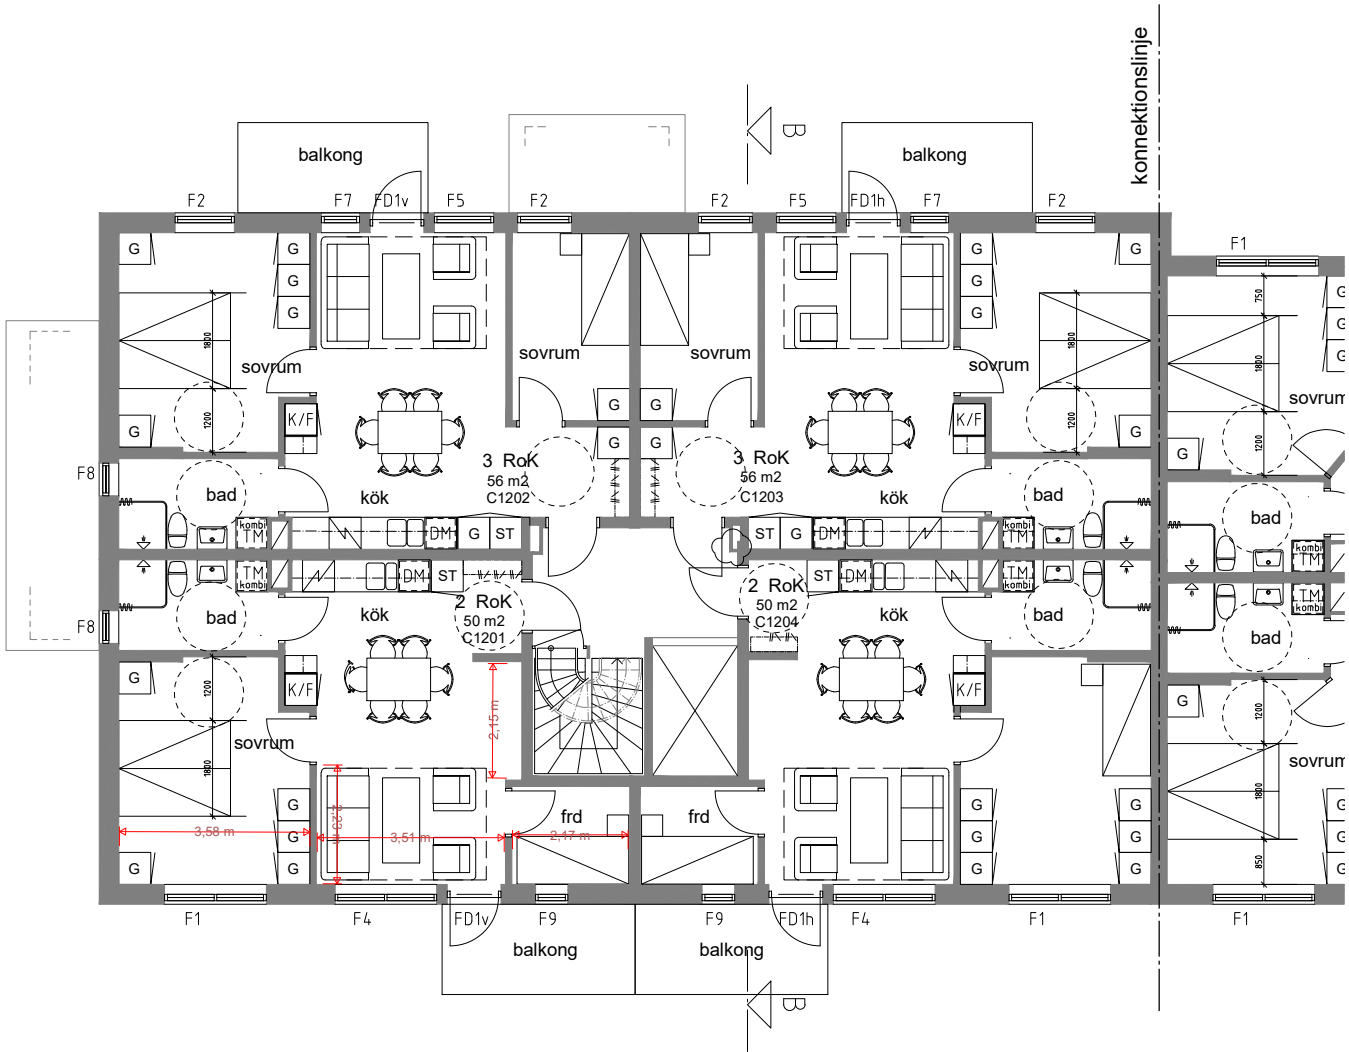

RET	ANT	Andelen av RET	SDN	DATUM
HÄNDELSE				
RELATIONSHANDLING				
Rundbom Arkitektur www.rundbom-arkitektur.se				
 ELLFOLK BYGG AB				
MÅSTA				
	RUNDBOM ARKITEKTUR ESKILSTUNAVÄGEN 34, 665 34 STRÅNÄS			TEL: 0180-185 96 MOBIL: 0733-14 881
LA				
K				
VENT				
VS				
EL				
UPPGIFTER		PROJEKTERAD AV	HÄNSKÄND AV	
714-01			Jr	
DATUM		PROJEKTERAD AV		
230209		Jan Rundbom		
NYBYGGNAD AV BOSTÄDER				
Slagsta 1:13 och 3:1, del av, Eskilstuna kn				
PLAN 12, del 1				
SKALA A1/A3		HÄNSKÄND		RET
1:50 / 1:100		A-40.1-1201		