


FÖRKLARING

UPPRITAD FRÅN RÅSTERFIL
"M0026023_Planer_10016251"

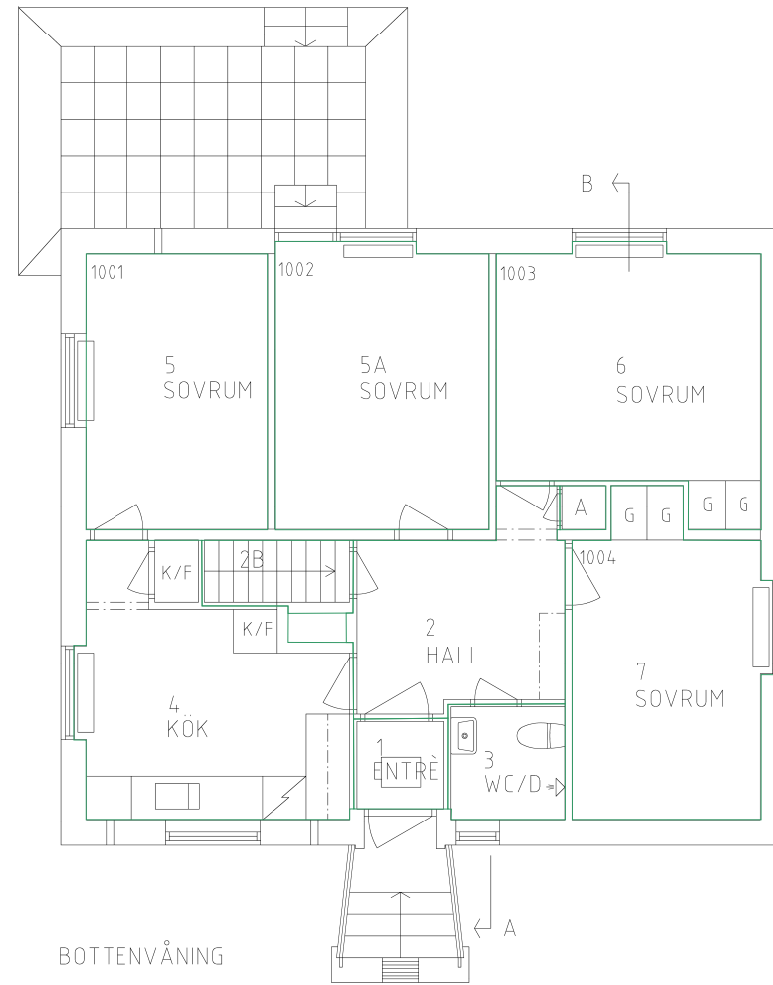

BOTTENVÅNING

BET	ANT	ÄNDRINGEN AVSER	DATUM	SIGN
RELATIONSHANDLING				
LOKALISERINGSFIGUR				
 AKADEMISKA HUS				

IRMA Akademiska Hus AB akademiskahus.se		UPPDRAG NR	RITAD AV	HANDLÄGGARE
		ANSVARIG		
REGISTERFASTIGHET		DATUM		
ALNARP 1:60		1977-11-01		
BYGGANDEVERKSNUMMER		REV./REL. DATUM		
M0026023		BOTTENVÅNING		
RISSEL		PLAND	ANSV. PART	BET
		02	A	
HUSID/HUSNUMMER		FURMA 1	SKALA	NUMMER
		A1	150	A-40.1-11



XREF

LAGER: SB11

C:\LINDA\ARKIV\M0026023\A\MODELL\A40-PT.DWG - SUGANN NYGTEDH