



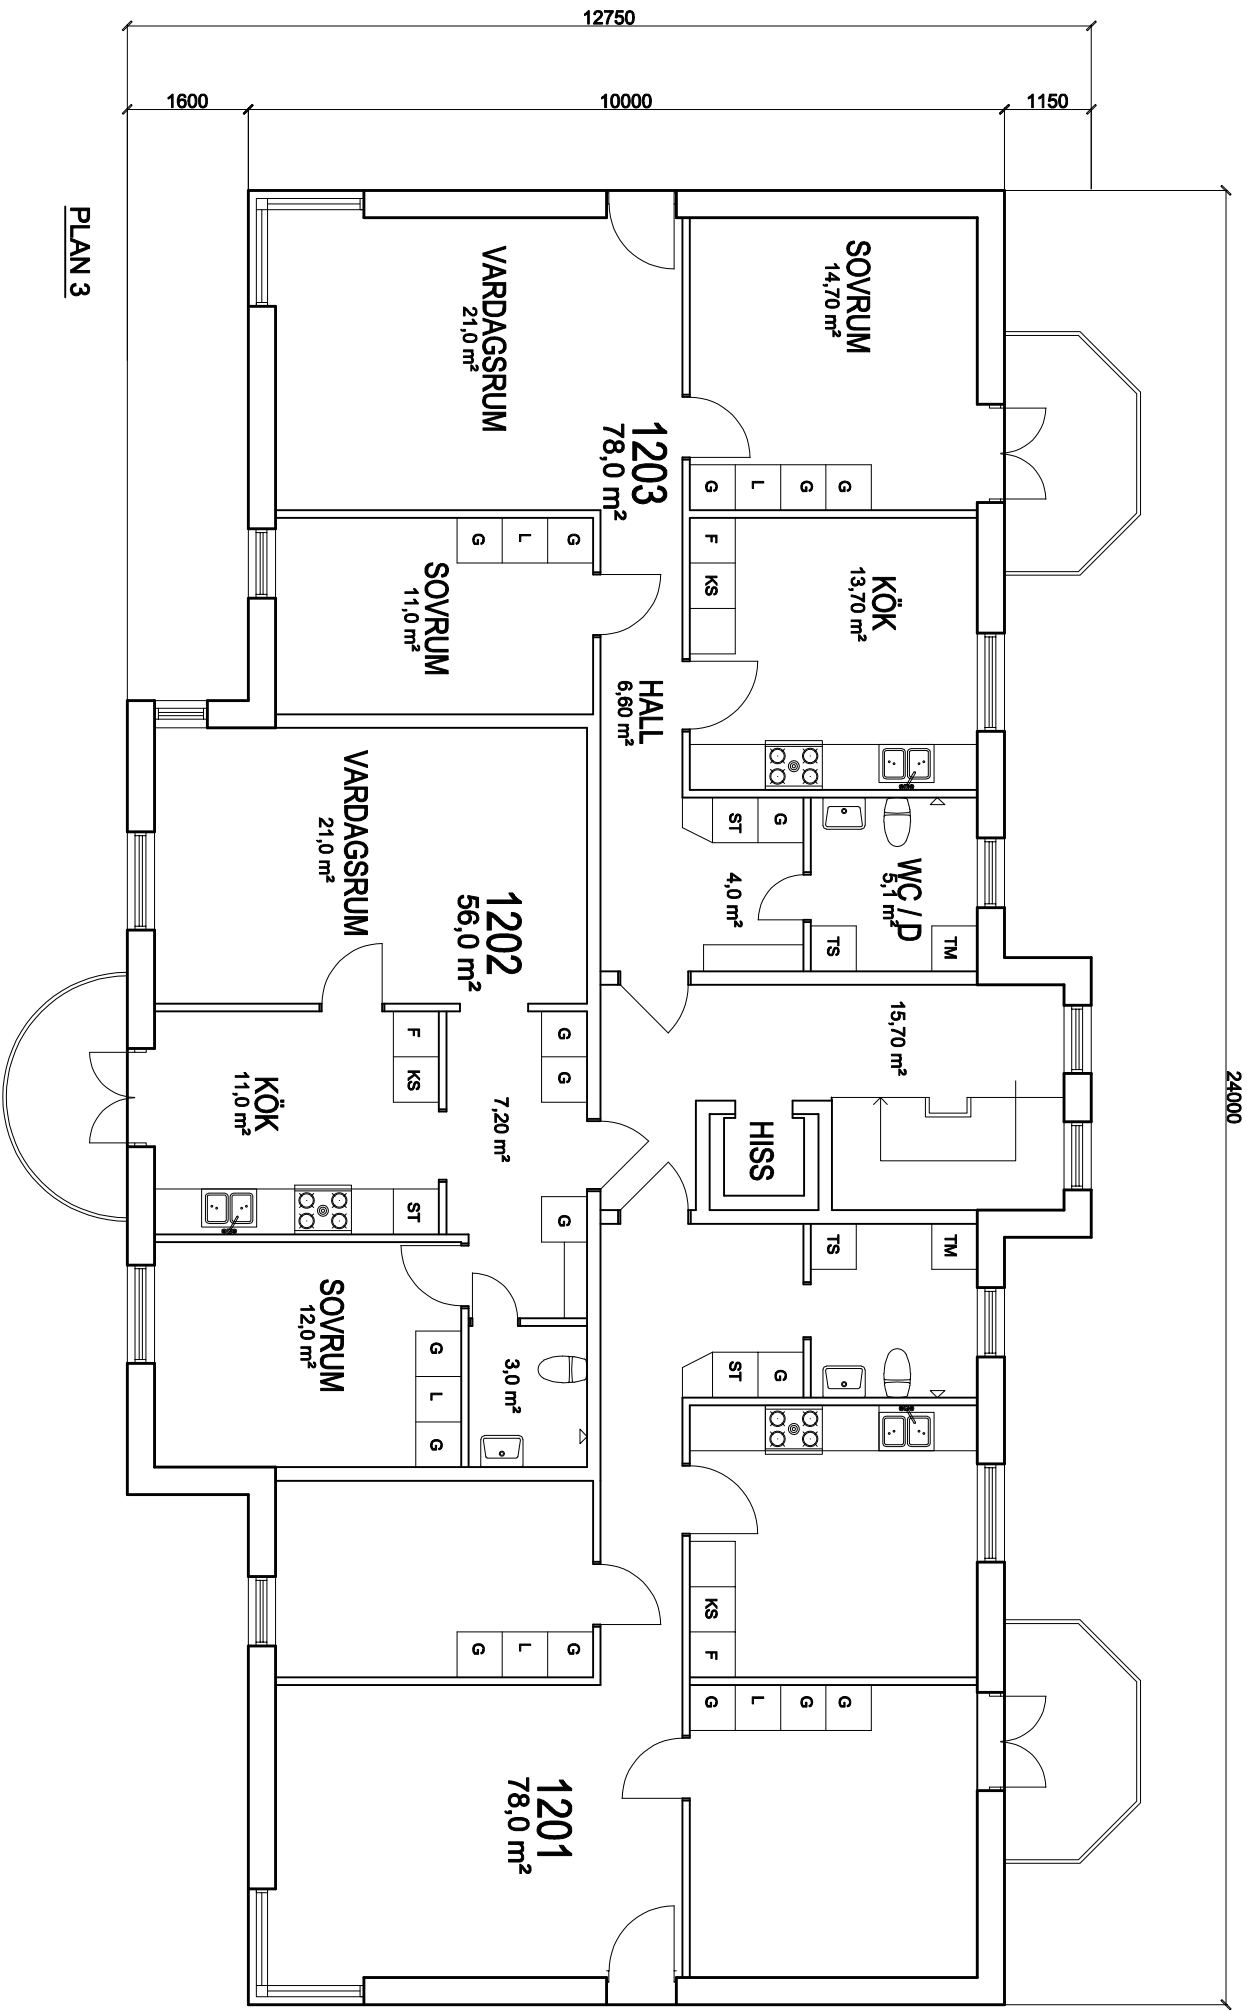

PLAN 3

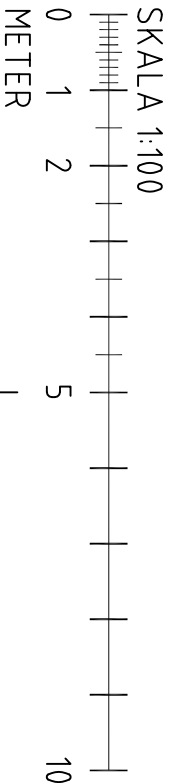

| BET | ANT | ANDRINGEN AVSEER | DATUM | SIGN |
|-----|-----|------------------|-------|------|
|-----|-----|------------------|-------|------|

RELATIONSHANDLING

FRIGG 6, OSKARSHAMN

|                   |          |            |
|-------------------|----------|------------|
| EA FASTIGHETER    |          |            |
| WWW.EAFASTIGHETER |          |            |
| UPPDRAG NR        | RITAD AV | HANDLAGARE |
|                   | JLC      |            |
| DATUM             | ANSVÄRIG |            |
| 25 NOVEMBER 2025  |          |            |

HUS B, PLAN 3

|          |            |     |
|----------|------------|-----|
| SKALA    | NUMMER     | BET |
| A3 1:100 | A-40.1-106 |     |