




SKALA 1:100

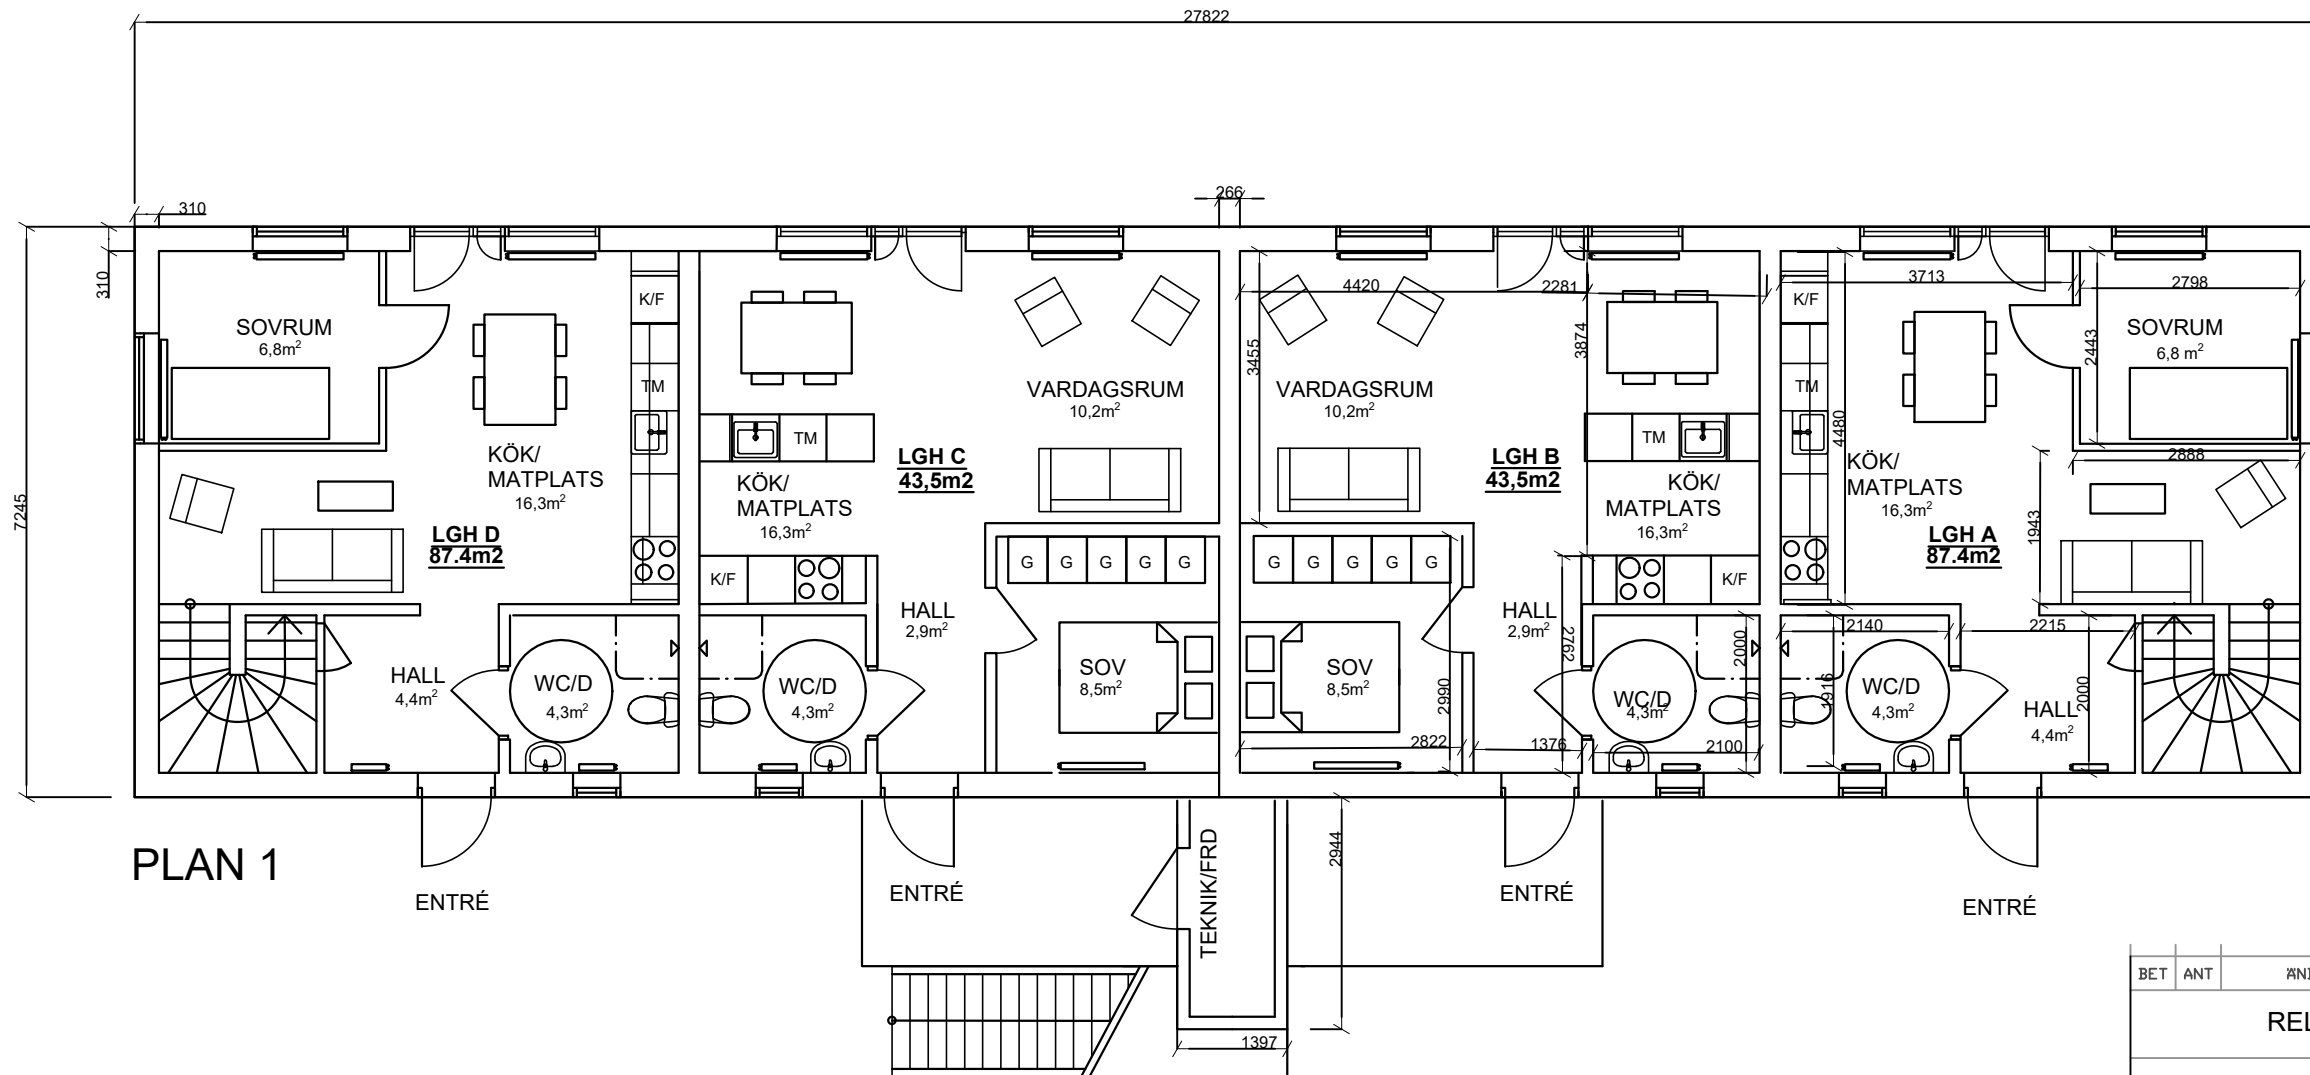

BET	ANT	ÄNDRINGEN AVSER	DATUM	SIGN
RELATIONSHANDLING				
MAJAVALLEN , KALMAR				
FE FASTIGHETER WWW. EA FASTIGHETER				
UPPDRAG NR		RITAD AV ZA	HANDLÄGGARE	
DATUM 5 MARS 2026		ANSVARIG		
MAJAVALLEN ,PLAN 1				
SKALA A3 1:100		NUMMER A-40.1-100		BET