


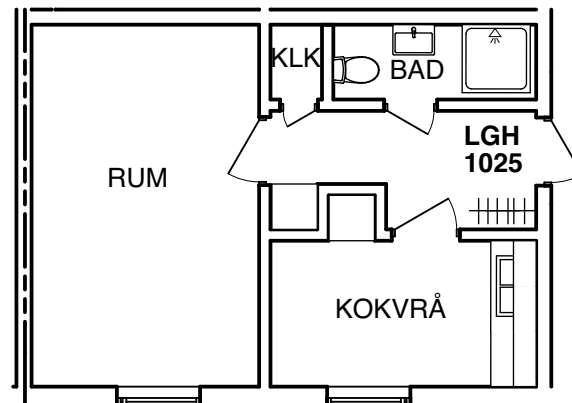

FÖRESKRIFTER

DESSA HANDLINGAR ÄR AVRITADE
FRÅN ANALOGT UNDERLAG

DE FÅR ANVÄNDAS UTAN INTRÅNG PÅ
UPPHOVSRÄTT
UNDER FÖRUTSÄTTNING ATT
PROJEKTÖREN TAR ÖVER HELA
ANSVARET FÖR HANDLINGENS
RIKTIGHET

ALLA MÅTT KONTROLLERAS PÅ PLATS

DENNA HANDLING ÄR UPPRÄTTAD AV
WALTHER ARKITEKTER , LIDINGÖ
070-5515152

DWG FINNS TILLGÄNGLIGA

BET	ANT	ÄNDRING AVSER	DATUM	SIGN
RELATIONSHANDLING				
KV HUMLAN NYNÄSHAMN				
walther arkitekter ab Södra Kungsvägen 65 181 32 Lidingö tel 070-551 51 52 waltherark@swipnet.se				
UPPDRAG NR		RITAD AV UW	HANDLÄGGARE ÅW	
DATUM 2018 10 01		ANSVARIG ÅW		
URBANO				
FRÖJAS VÄG 39, 1 TR, LGH 1025				
SKALA 1:100 vid A4		NUMMER		BET