


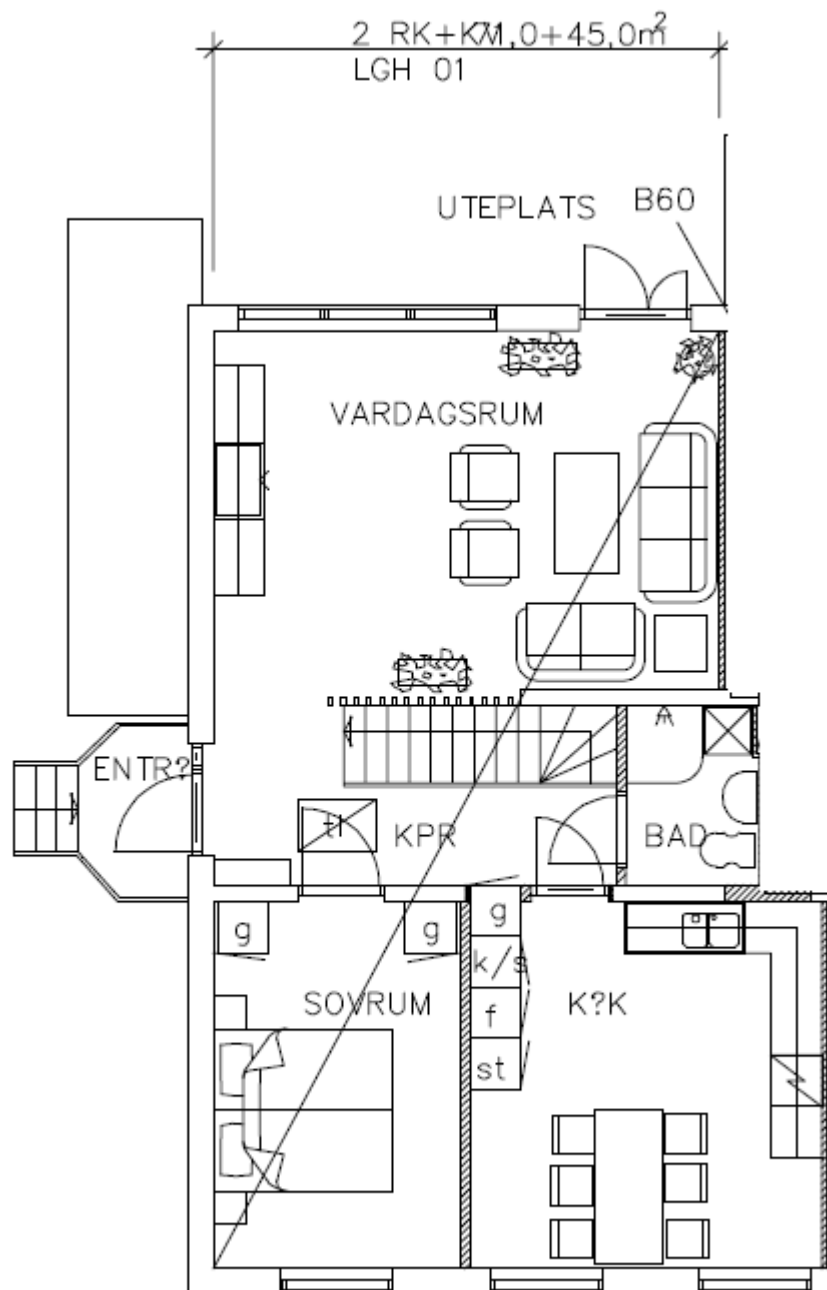

 GUNNAR GUNNARSSONS FASTIGHETS AB Saltångsgatan 25 602 22 NORRKÖPING Tel. 011-36 46 80 Fax. 011-12 33 65 www.bygg-gg.se info@bygg-gg.se	Titel /Kapitelrubrik		Kapitelbokstav / Sidnr	
	LÄGENHETSRTNING		2 (2)	
			Handläggare	
			RHG	
-Status RELATIONSHANDLING	Projektnamn		Projektnr	
	Fastigheten Söderköping 3:65, Lindgården, Storängsparken 11 F, 614 32 Söderköping Lägenhet nr 01		Datum	
			1992-06-11	
			Rev. Datum	
Text	Kod	Målning	Kulör,Glans,Anmärkn	Rev
KÄLLARVÅNING 