




PLAN 2

SKALA 1:100

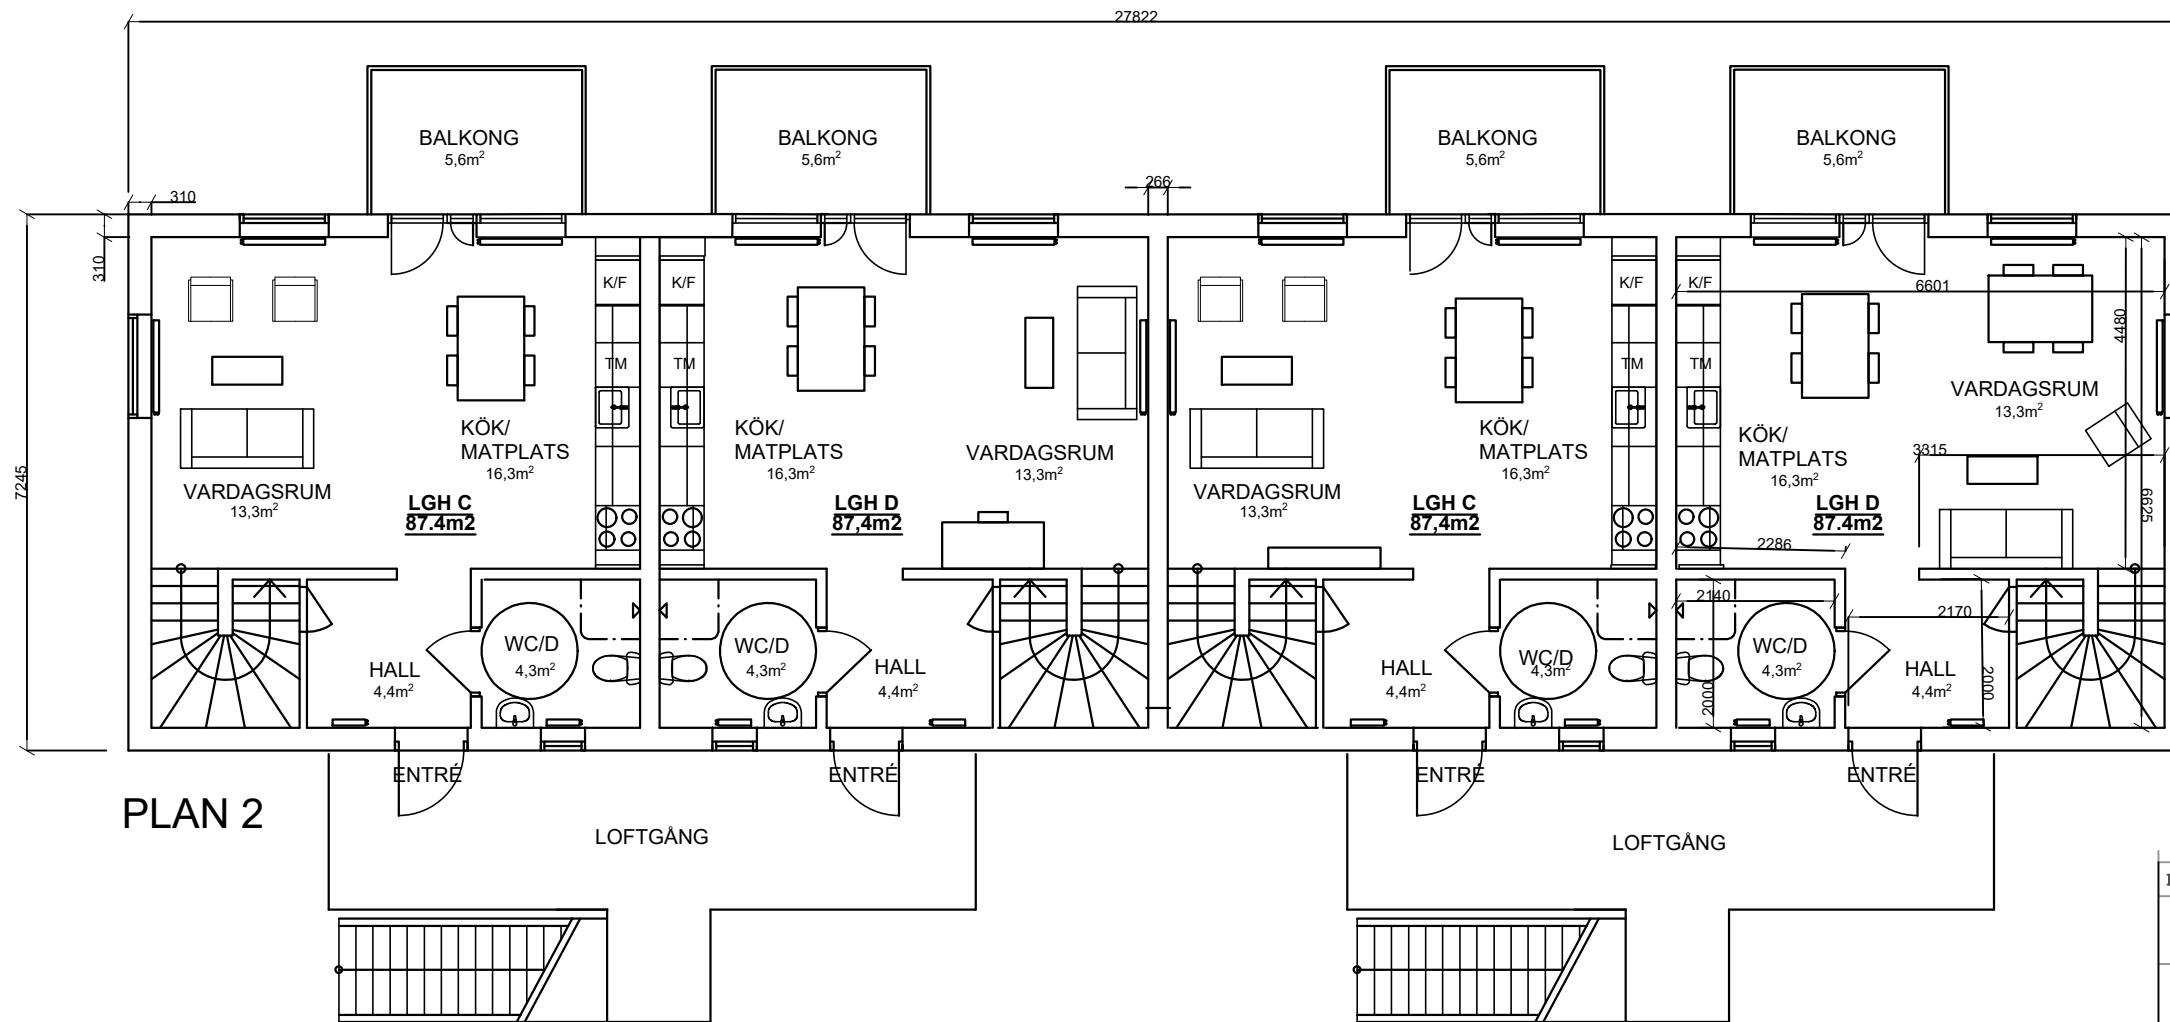

BET	ANT	ÄNDRINGEN AVSER	DATUM	SIGN
RELATIONSHANDLING				
BLÅBÄRET 1, KALMAR				
FE FASTIGHETER WWW. EA FASTIGHETER				
UPPDRAG NR		RITAD AV ZA	HANDLÄGGARE	
DATUM 23 FEBRUARI 2026		ANSVARIG		
PLAN 2, BLÅBÄRET HUS A				
SKALA A3 1:100		NUMMER A-40.1-101		BET