



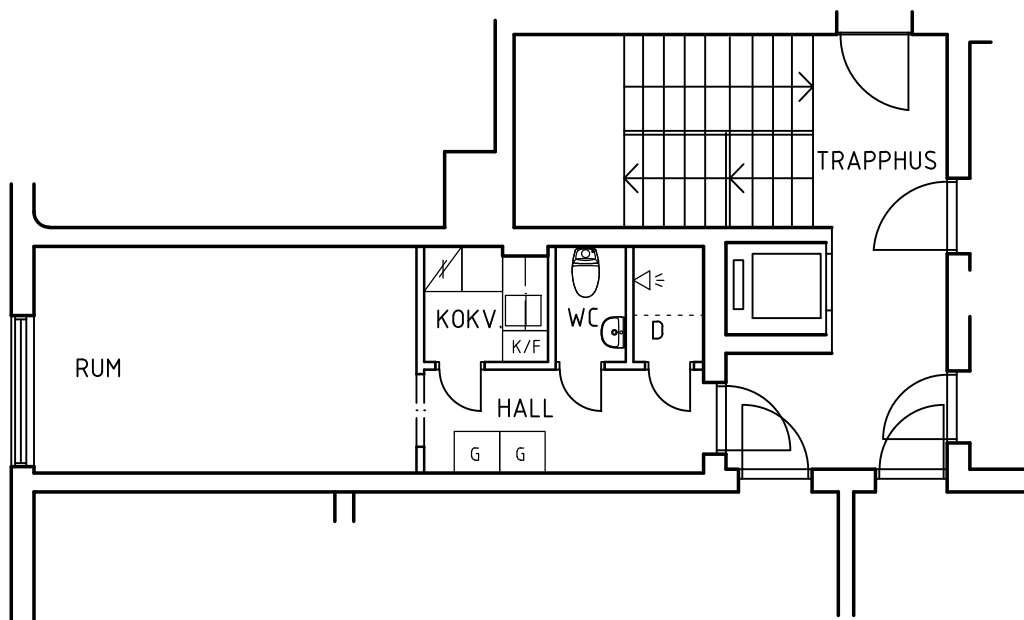

VÅNING 1 TR

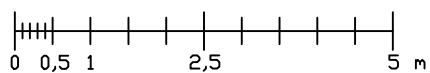

BET	ANT	ÄNDRINGEN AVSER	SIGN	DATUM
RELATIONSHANDLING				
KV BRAXEN 20				
LINKÖPINGS KOMMUN				
CENTRUM FÖRVALTNING AB				
Platensgatan 9c Box 58 581 02 Linköping			tel 013 - 25 36 60 fax 013 - 25 36 61	
UPPDRAG NR		RITAD AV BT	HANDLÄGGARE Stefan Åhman	
DATUM 2011-05-30		ANSVARIG Stefan Åhman		
LGH NR 19-25				
VÅNING 1 TR				
SNICKAREGATAN 16A				
SKALA 1:100		NUMMER A30-1925		I BET