
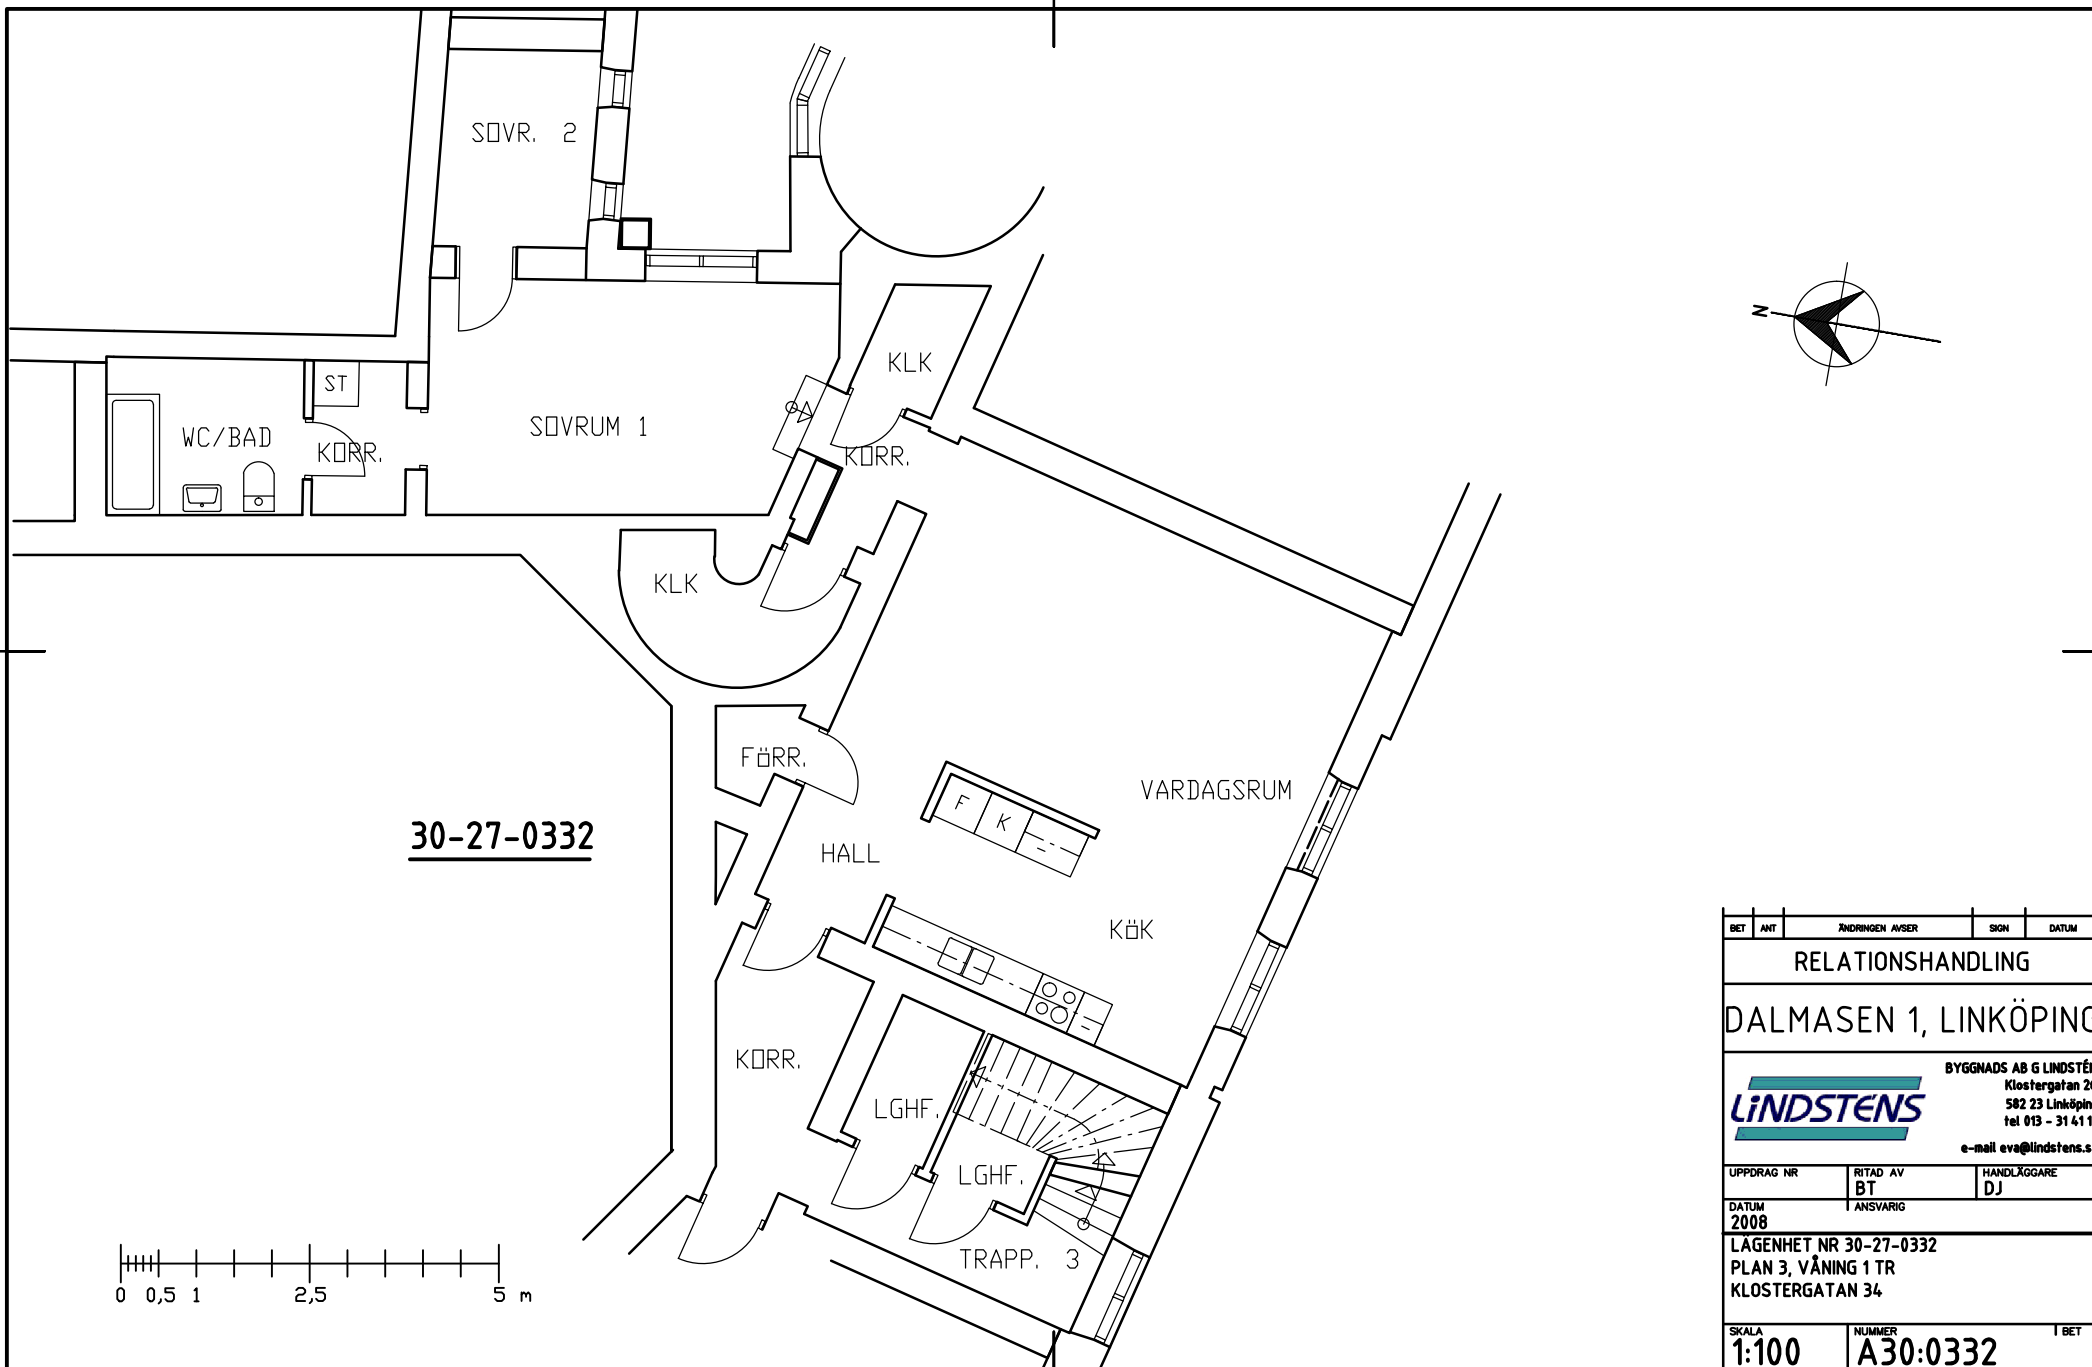


30-27-0332

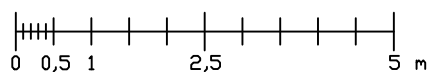

BET	ANT	ÄNDRINGEN AVSER	SIGN	DATUM
RELATIONSHANDLING				
DALMASSEN 1, LINKÖPING				
			BYGGNADS AB G LINDSTÉN Klostergatan 2 582 23 Linköping tel 013 - 31 41 11 e-mail eva@lindstens.se	
UPPDRAG NR		BITAD AV	HANDLÄGGARE	
DATUM		BT	DJ	
2008		ANSVARIG		
LÄGENHET NR 30-27-0332				
PLAN 3, VÅNING 1 TR				
KLOSTERGATAN 34				
SKALA		NUMMER		BET
1:100		A30:0332		