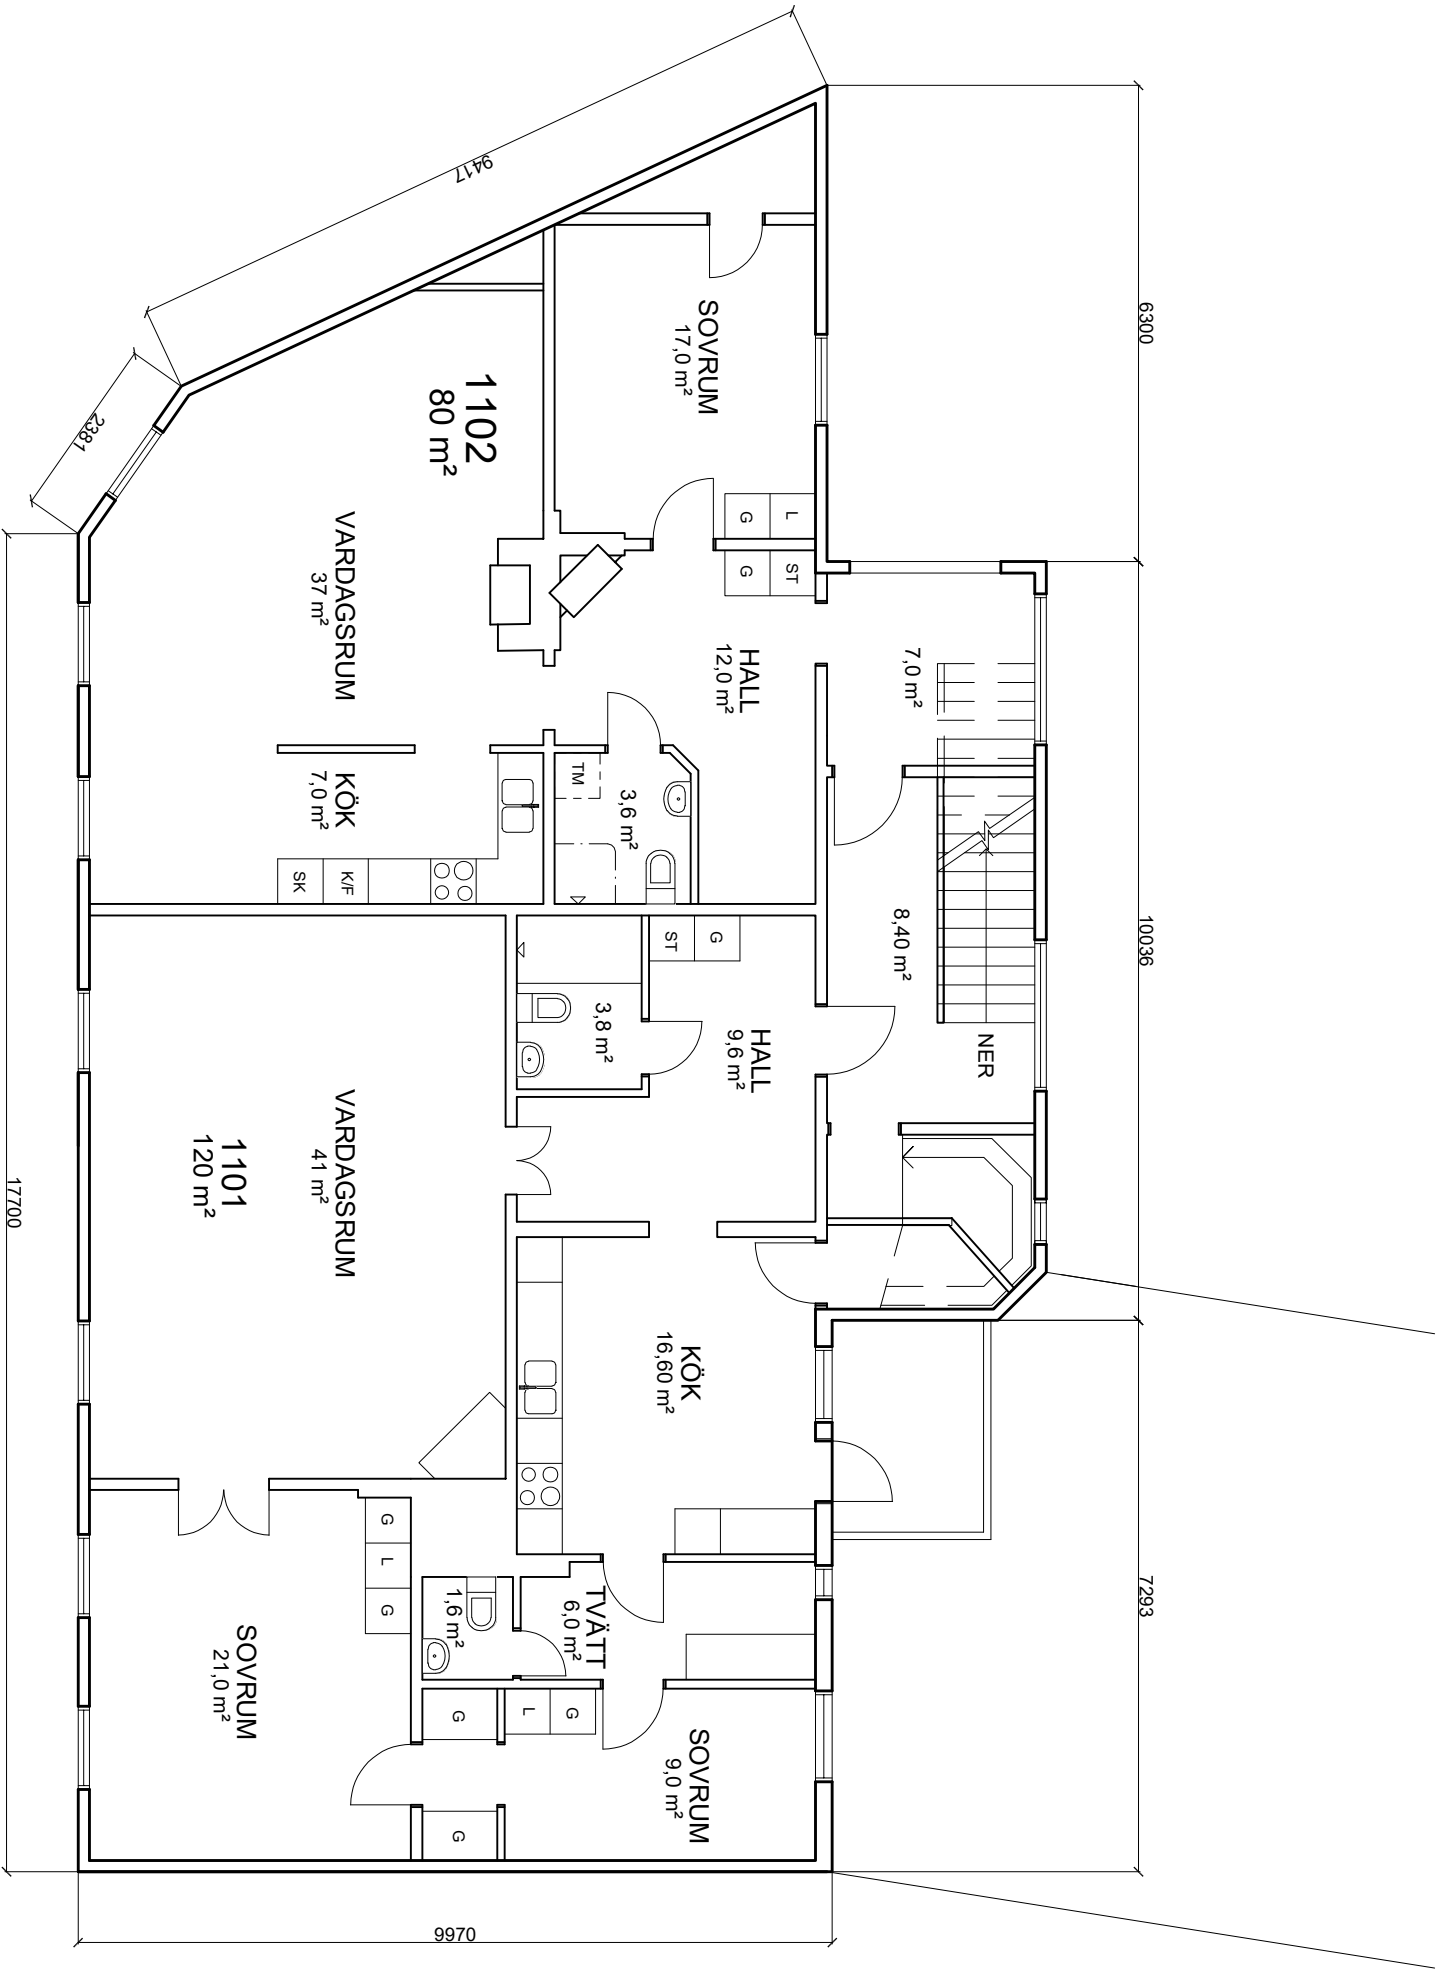


BET	ANT	ANDRINGEN AVSER	DATUM	SIGN
-----	-----	-----------------	-------	------

RELATIONSHANDLING				
-------------------	--	--	--	--

ÖRNEN 12, OSKARSHAMN				
----------------------	--	--	--	--

EA FASTIGHETER		
WWW. EA FASTIGHETER		
UPPDRAG NR	RITAD AV	HANDLAGARE
	JLC	
DATUM	ANSVARIG	
3 DECEMBER 2025		

HUS A, PLAN 2				
---------------	--	--	--	--

SKALA	NUMMER	BET
A3 1:100	A-40.1-102	