Plan 3 trp.

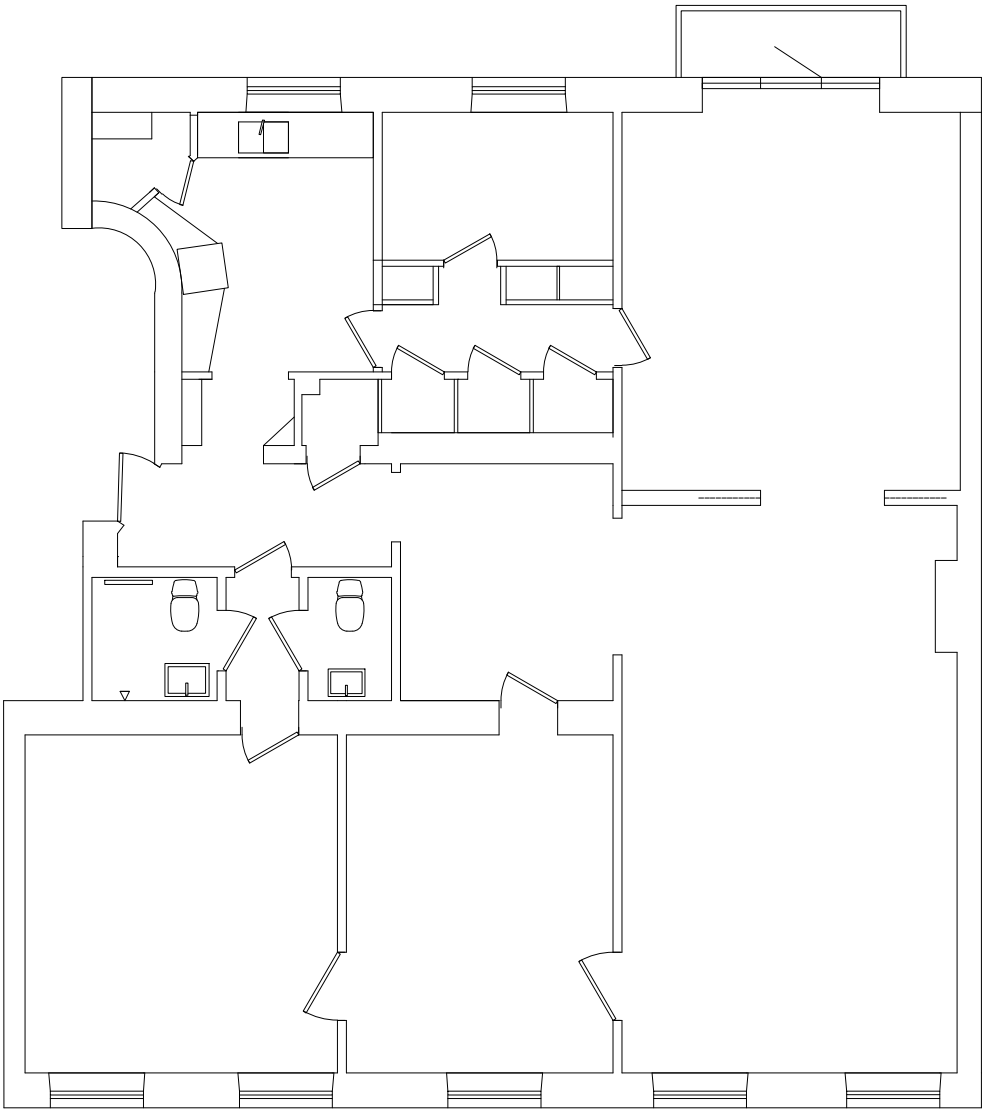

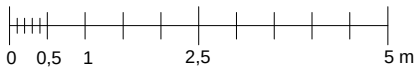

CENTRUM FÖRVALTNING

Relationsritning			DATUM 2018-08-15
Absalon 22 lgh 12-20, 145 kvm Platensgatan 6A, 3 trp			ANSVARIG SKALA 1:100
UPPDRAG	RITAD AV A.Å	HANDLÄGGARE	NUMMER