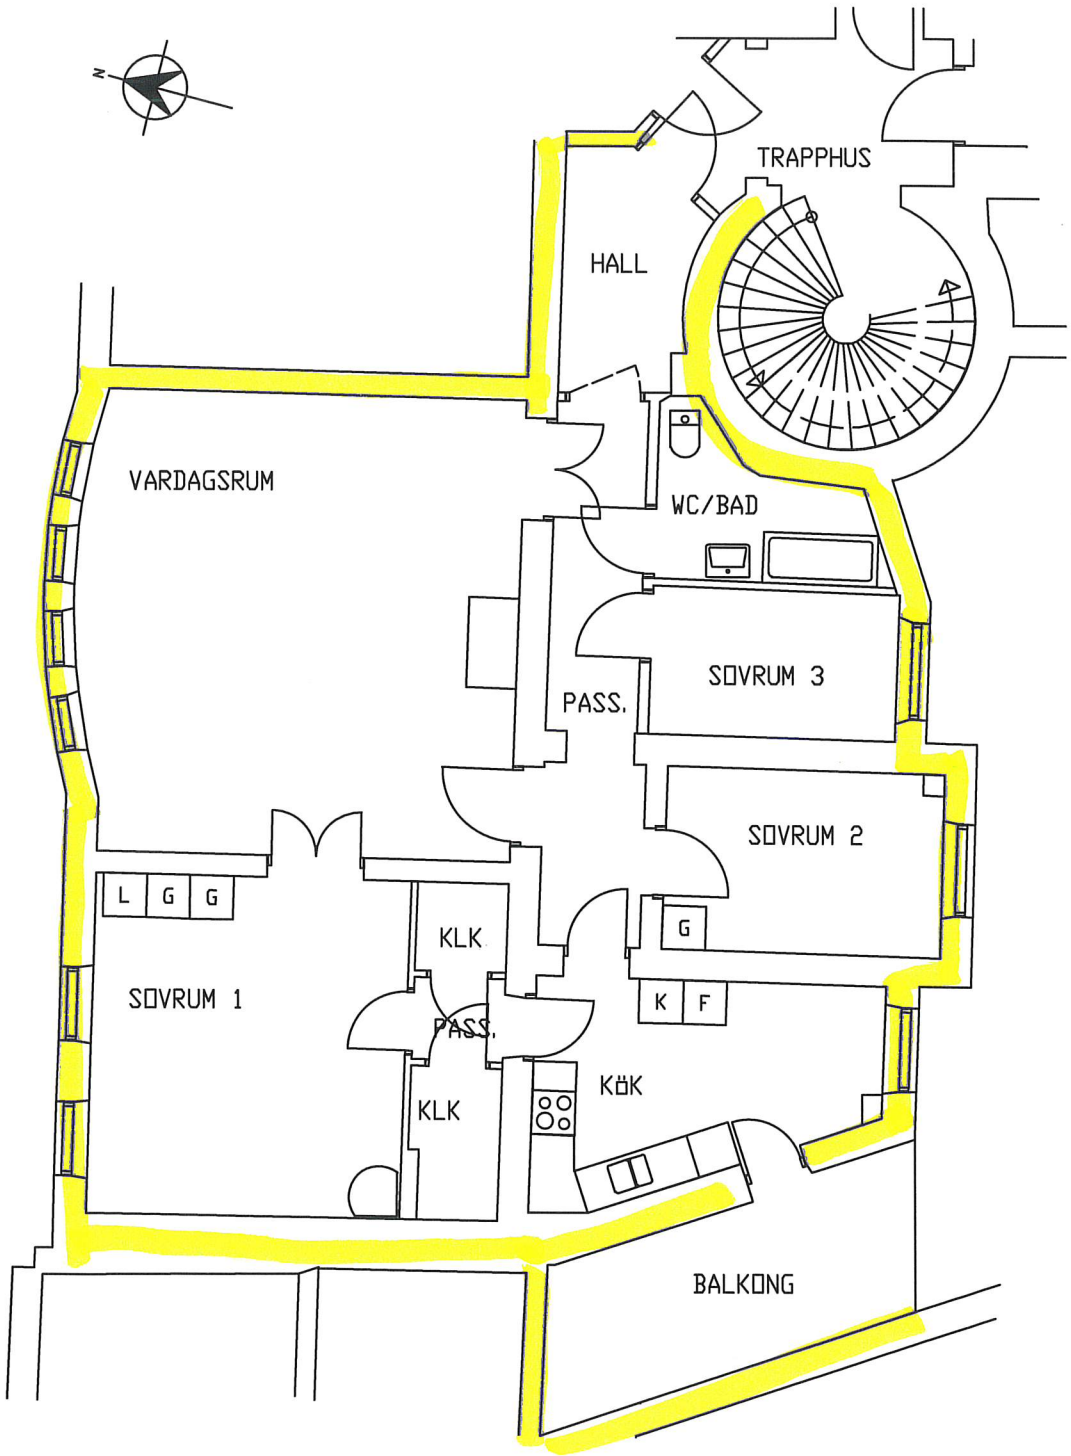



0 0,5 1 2,5 5 m

| BET | ANT | ÄNDRINGEN AVSER | SIGN | DATUM |
|---|---|---|---|---|

# Relationsritningar

Eolus 2
Linköping

CENTRUM
FÖRVALTNING AB

| UPPDRAG NR | RITAD AV | HANDLÄGGARE |
|---|---|---|
| | A.Å | |

| DATUM | ANSVARIG |
|---|---|
| 2016-04-27 | Eddie Åhman |

Vån 1 tr
Apotekargatan 10 A
Lgh: 02-01

| SKALA | NUMMER | BET |
|---|---|---|
| 1:100 | A4 | |