
Nygatan 29

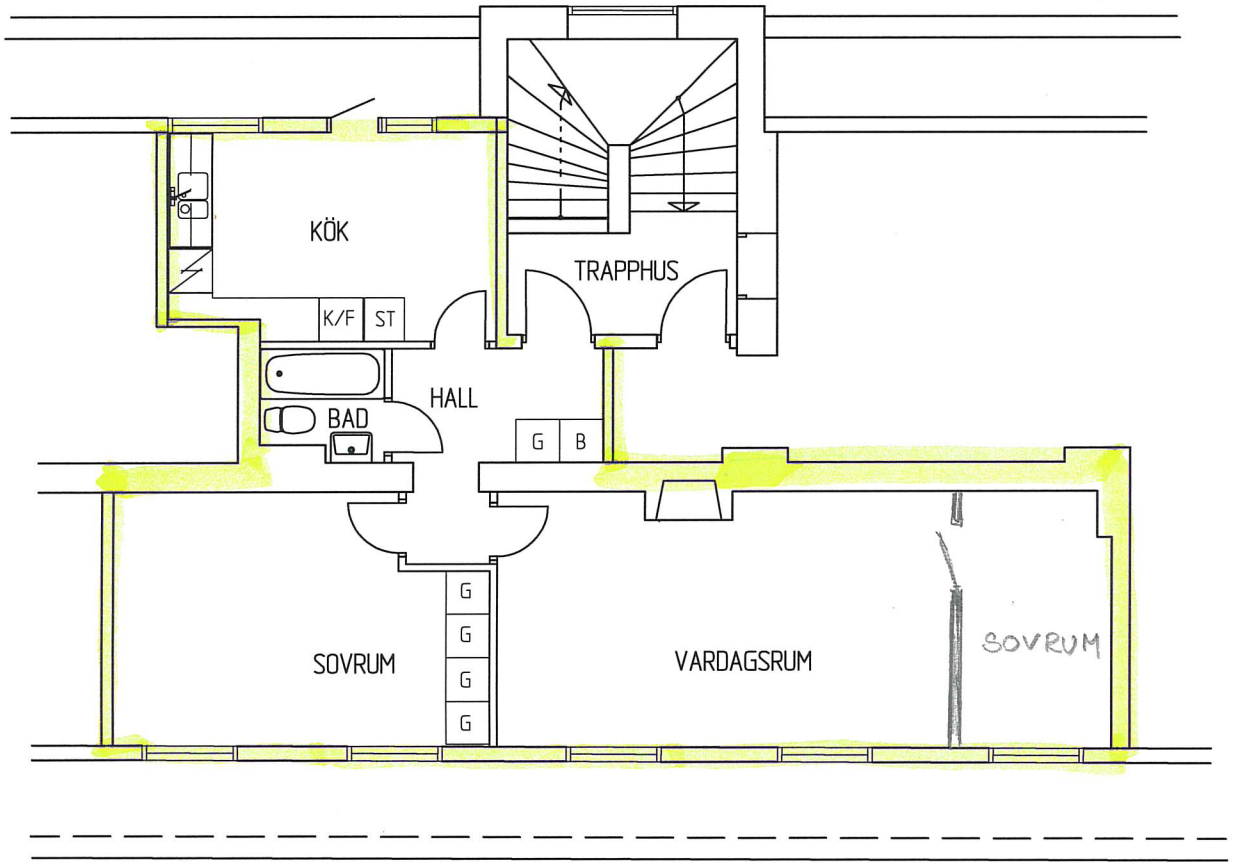

30-28-0512

NYGATAN

0 0,5 1 2,5 5 m

BET	ANT	ÄNDRINGEN AVSER	SIGN	DATUM

RELATIONSHANDLING

DOMAREN 15, LINKÖPING

LINDSTENS
BYGGNADS AB G LINDSTÉN
Klostergatan 26
Box 447
581 05 Linköping
tel 013 - 31 41 11
fax 013 - 12 08 00
e-mail daniel@lindstens.se

UPPDRAG NR	RITAD AV	HANDLÄGGARE
	BT	DJ

DATUM 2008 | ANSVARIG

LÄGENHET NR 30-28-0512
NYGATAN 29
PLAN 5, VÅNING 3 TR

SKALA	NUMMER	BET
1:100	A30:0512	