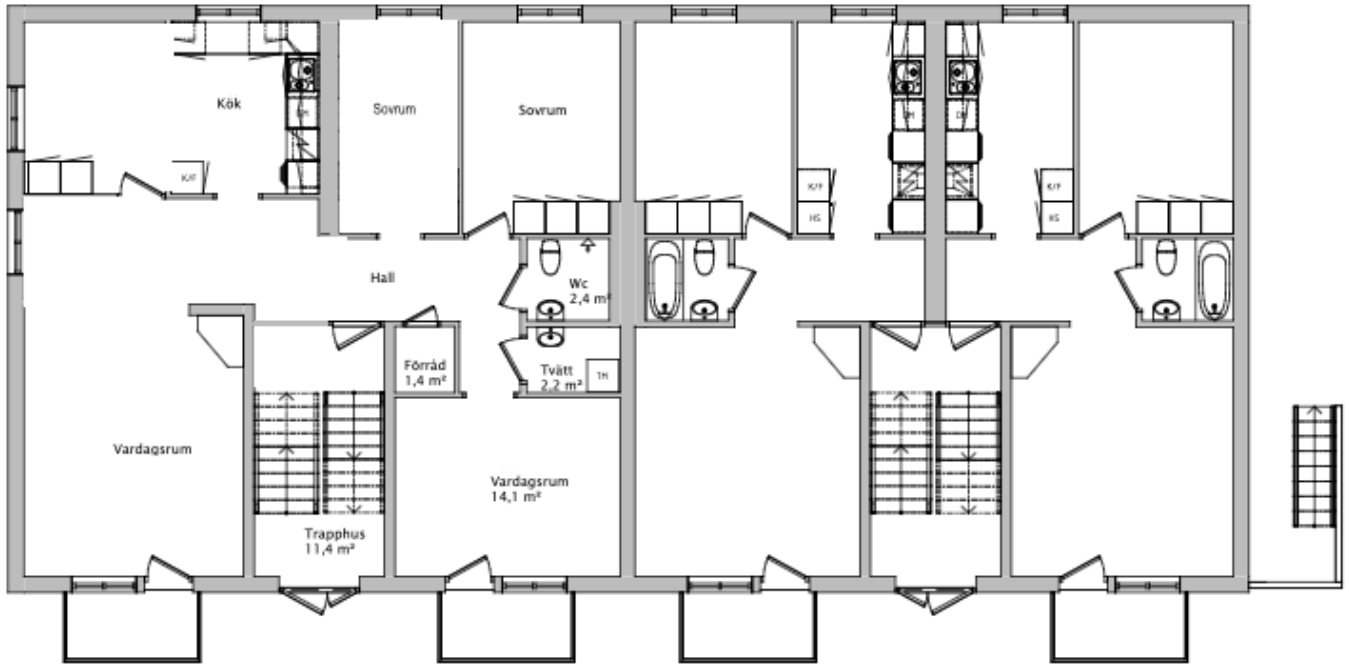

Förklaringar

Ny vägg

Bef vägg

Bef dörr

Ny dörr

Plan 2

2025-08-13

REV	ÄNDRINGEN AVSER	DATUM	SIGN

PH Relationshandling

Mården 20 Arboga

Meken Fastigheter AB

25-102	Hanna B	Ola P

Ombyggnad av lägenhet
Plan 1

A1 1:50
A3 1:100

A-040-1-101

0 5 m